

AS-BUILT

PLANTA BAJA



023-B-203


ACI 1

AS-BUILT

PRIMER NIVEL

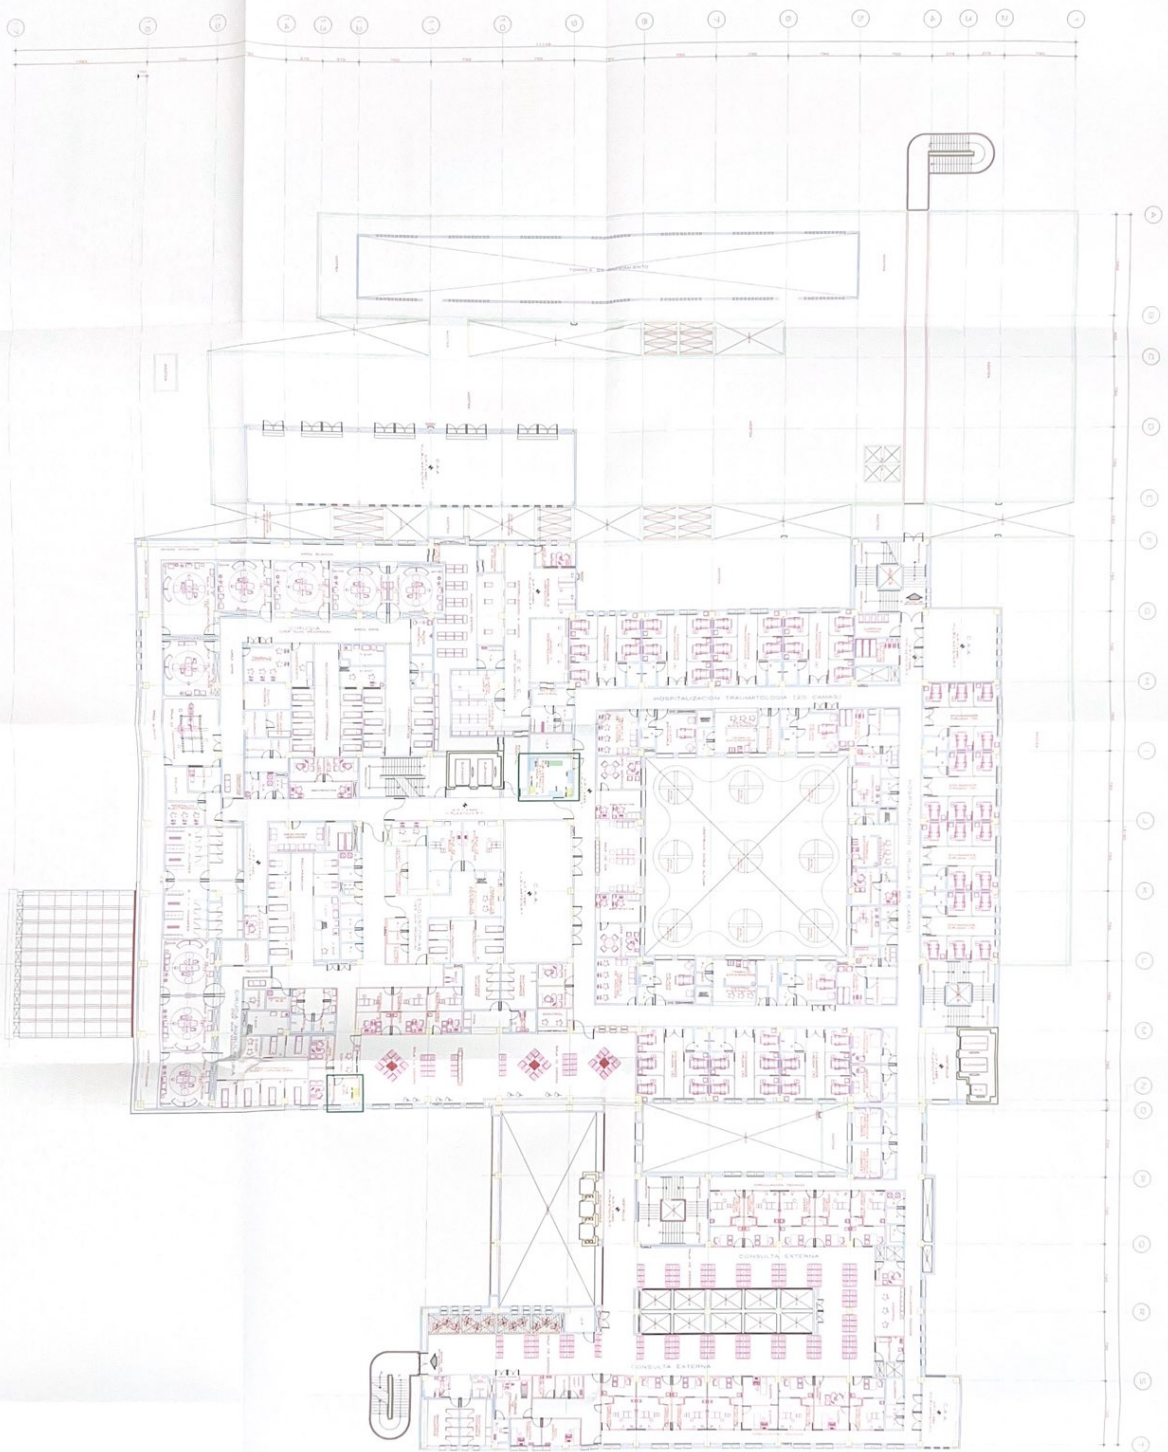

DISEÑO ARCHITECTÓNICO
[Signature]

REVISADO POR:
MÓDULO

GRUPO DE
COORDINACIÓN

PROYECTO DE OBRAS DE REFORMA Y AMPLIACIÓN DEL SERVICIO DE TRAUMATOLOGÍA

ESTRUCTURA

NOTAS

VERIFICADO POR:

VERIFICADO POR:

2023
AG 2
1:150




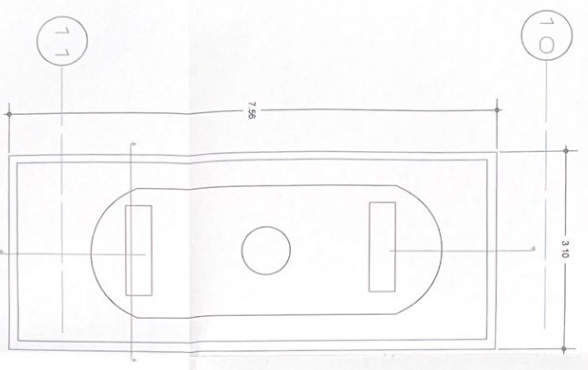


PLANTA ARQUITECTONICA

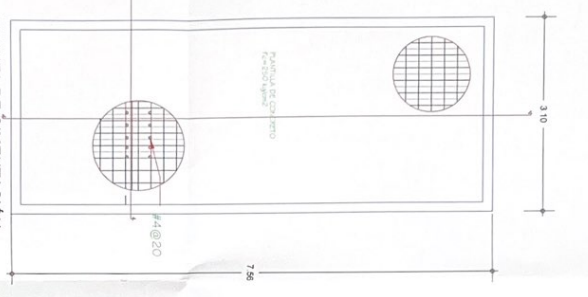


PLANTA DE CIMENTACIÓN

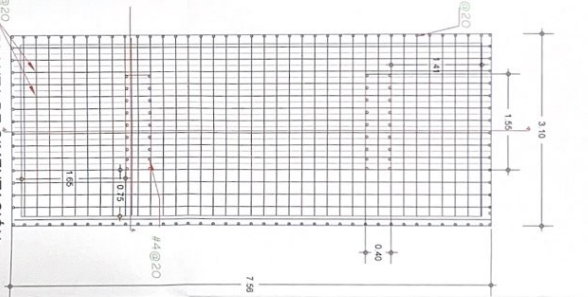


PLANTA DE CIMENTACIÓN

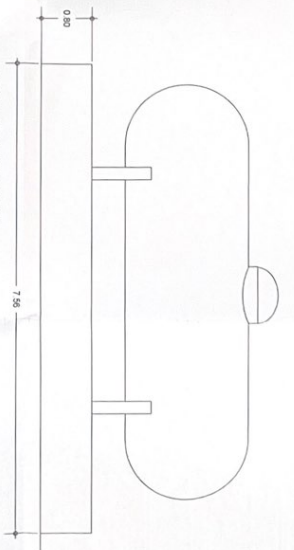


FACHADA FRONTAL

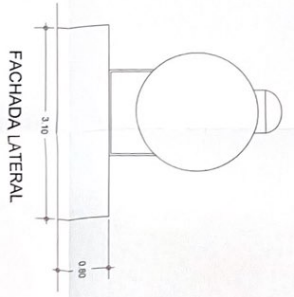

FACHADA LATERAL

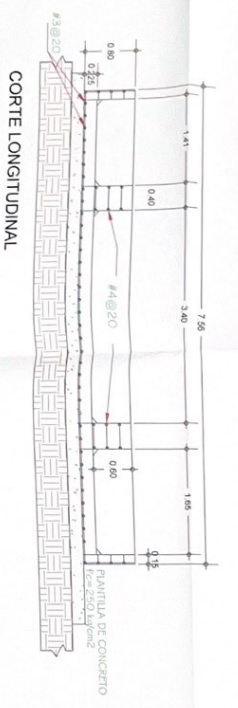

CORTE LONGITUDINAL

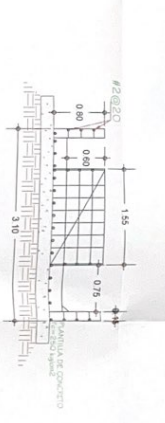

CORTE TRANSVERSAL

AS-BUILT