


AS-BUILT

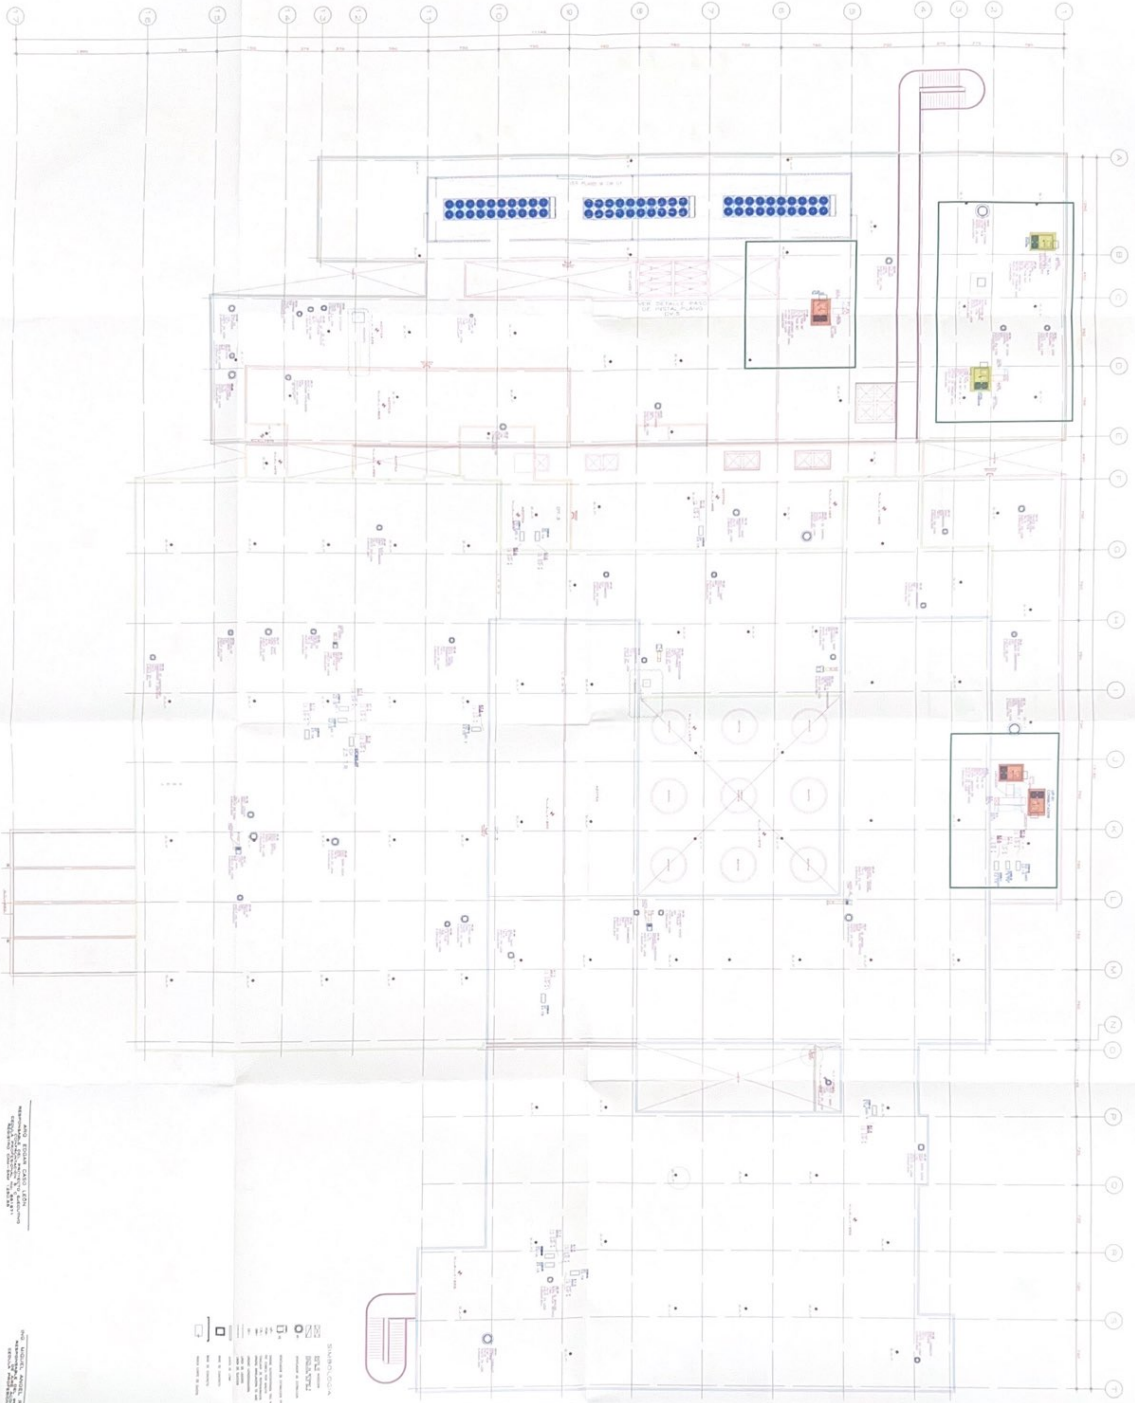



AS-BUILT





AS-BUILT

PLANTA BAJA

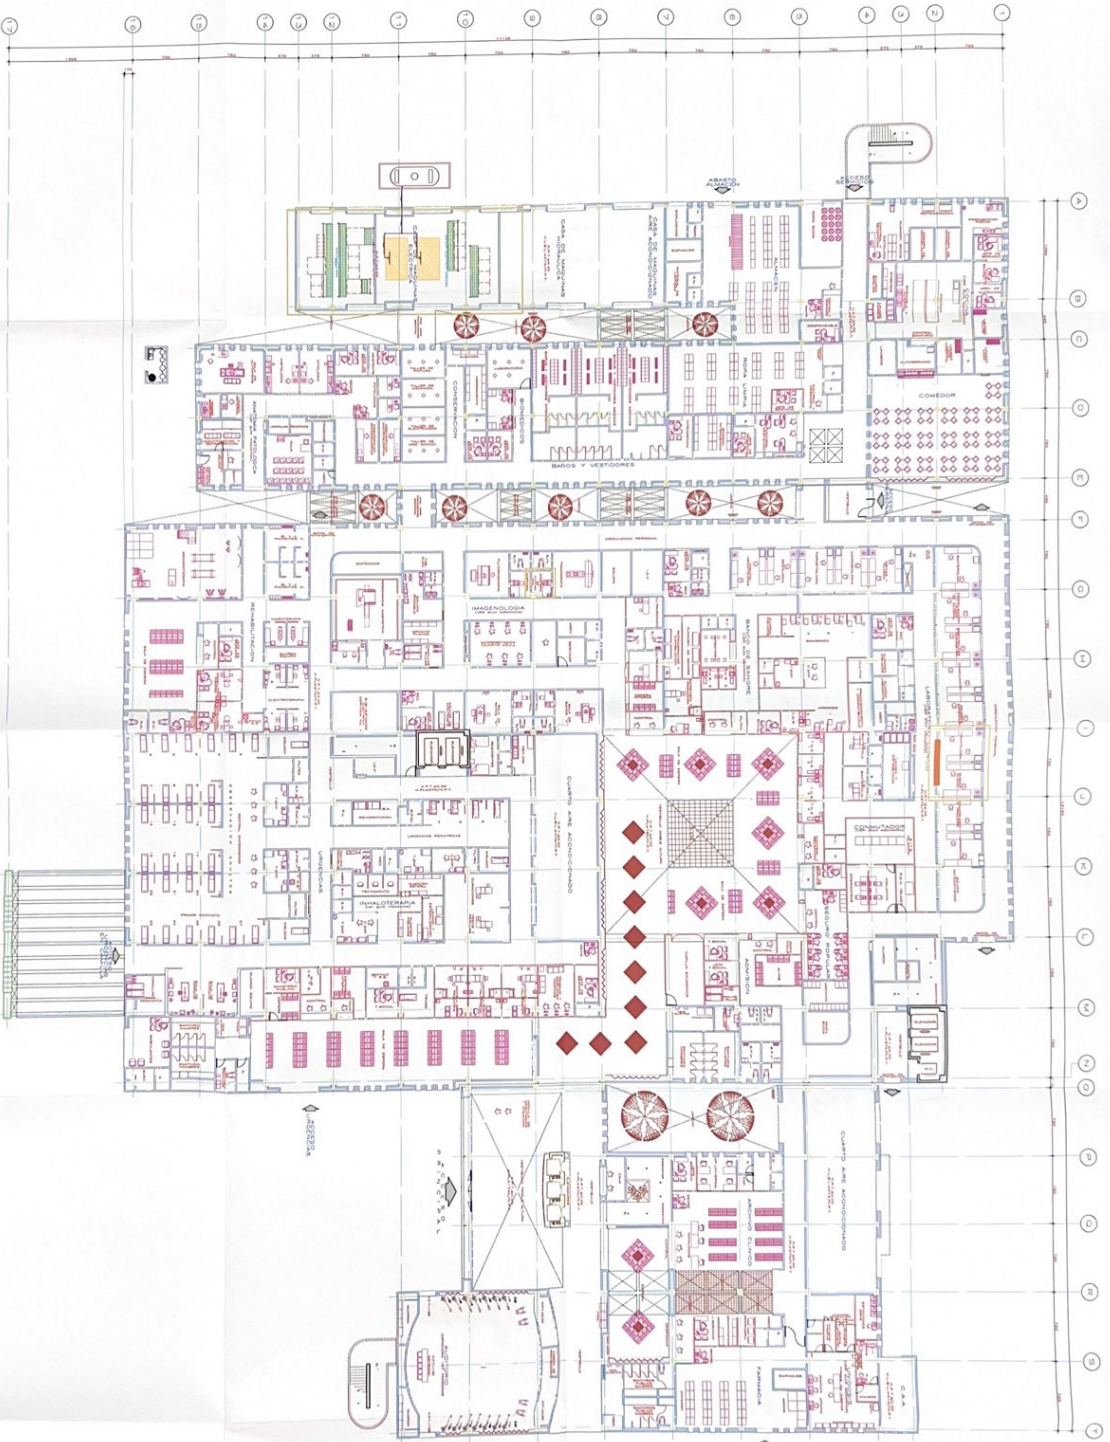



AS-BUILT


SEGUNDO NIVEL

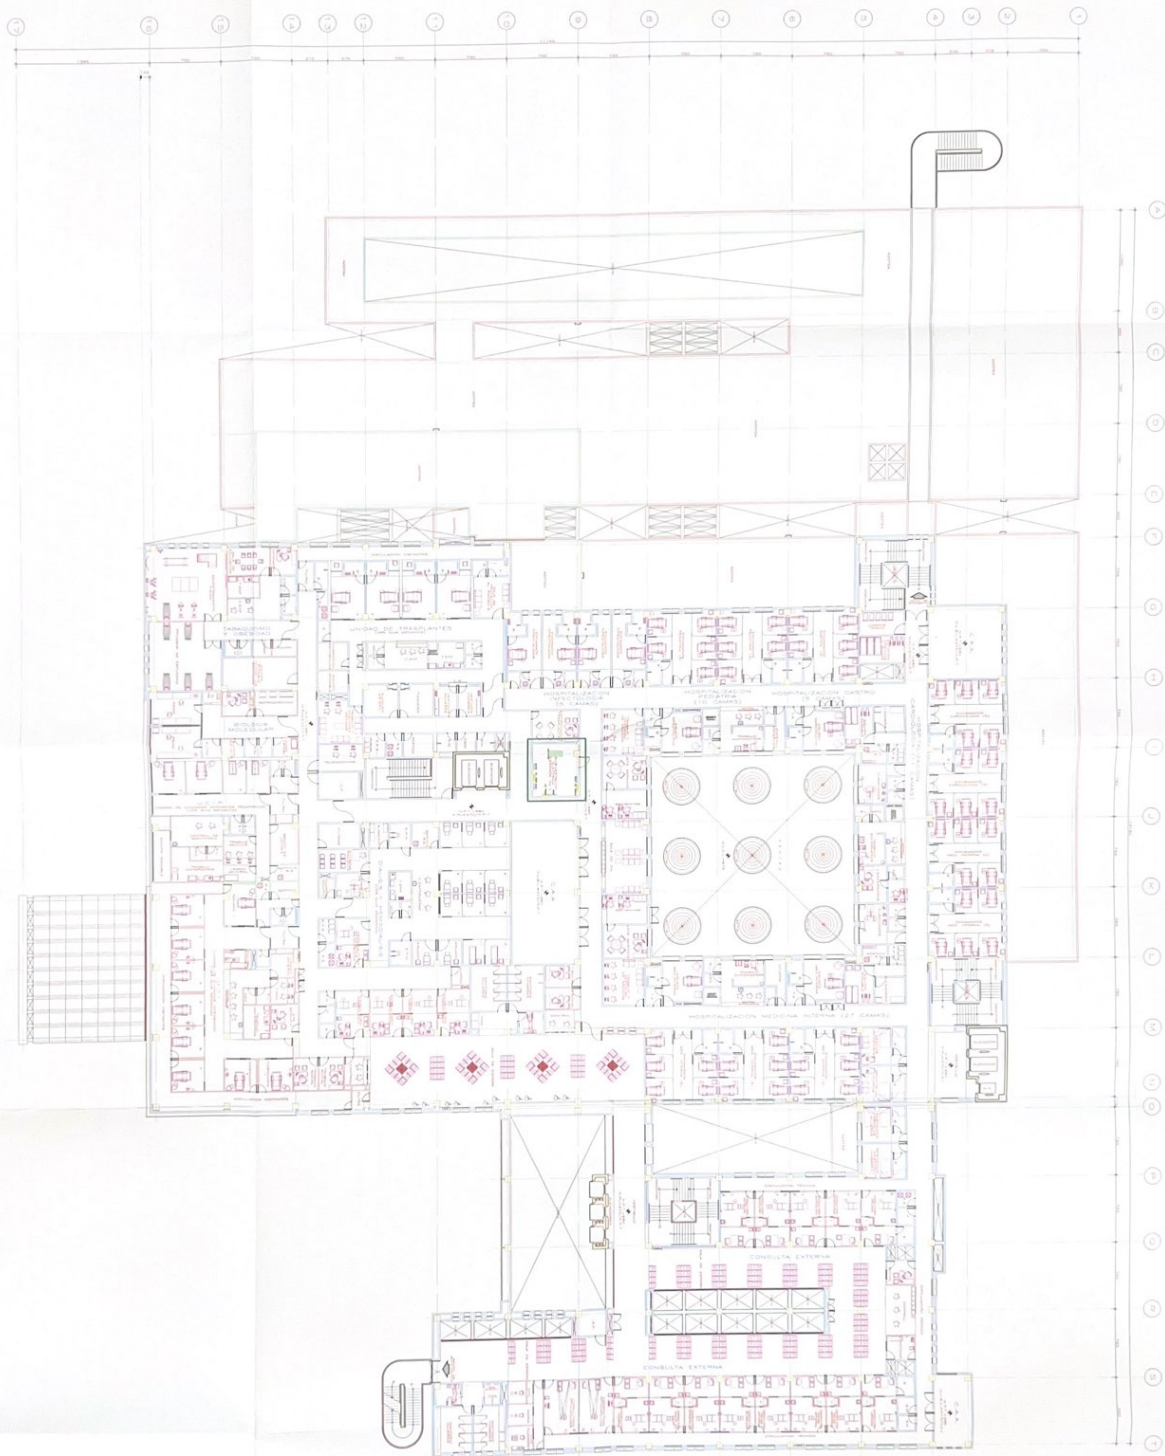

AS-BUILT

TERCER NIVEL

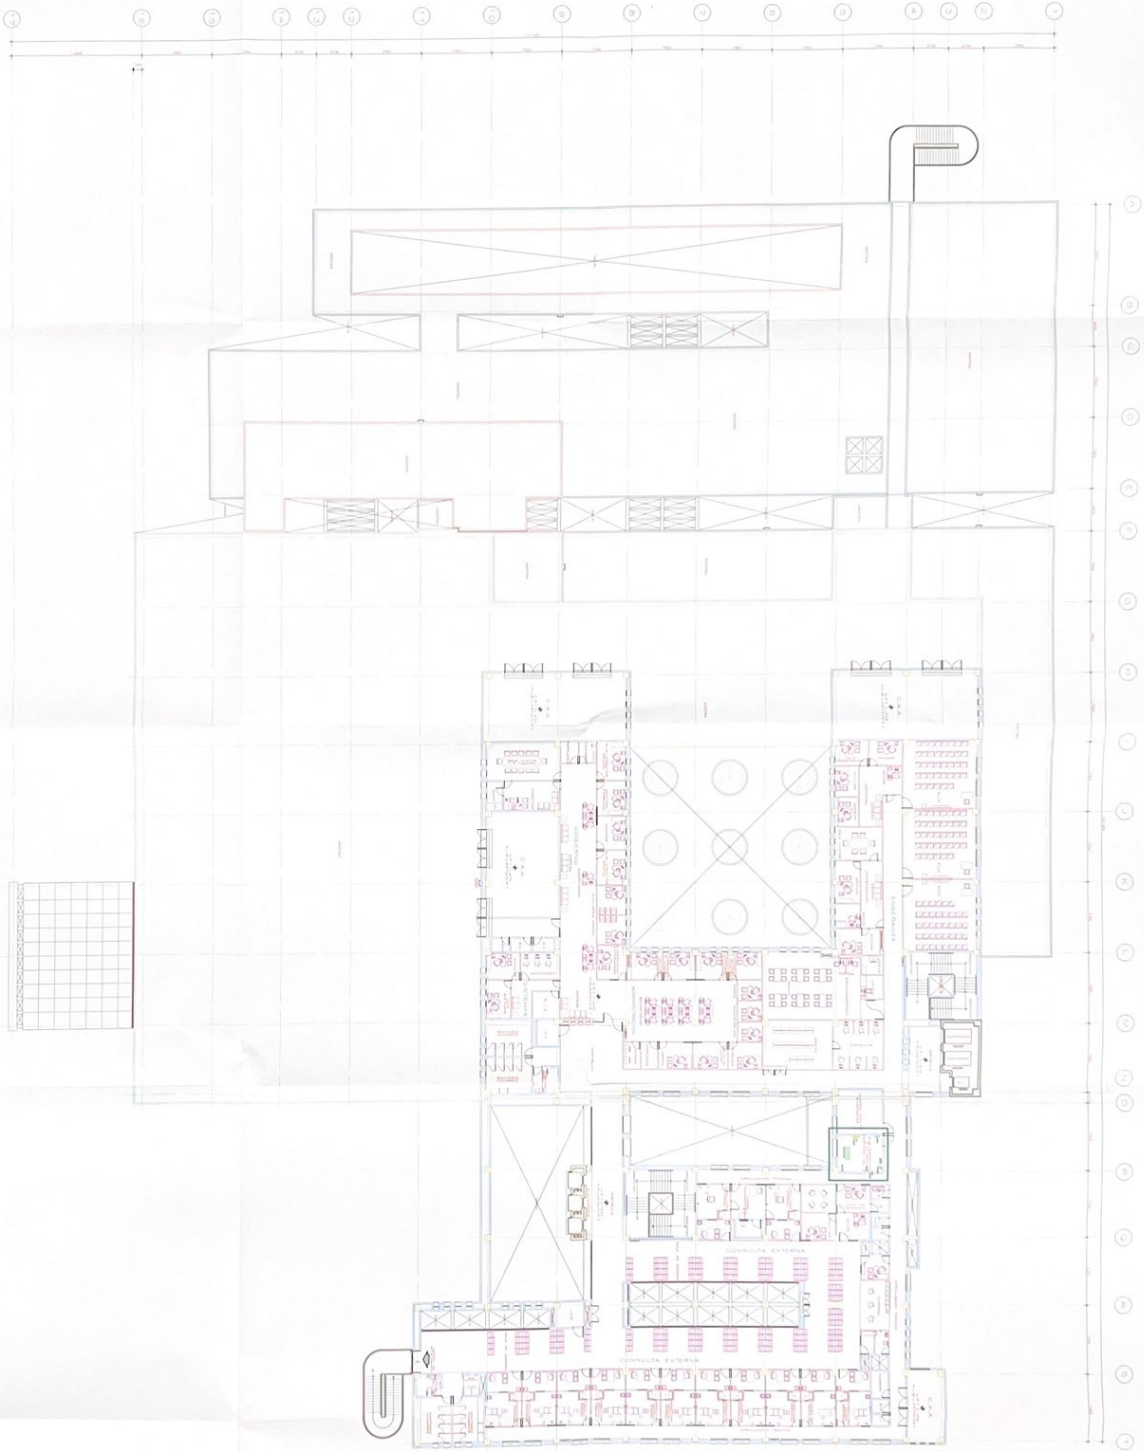

